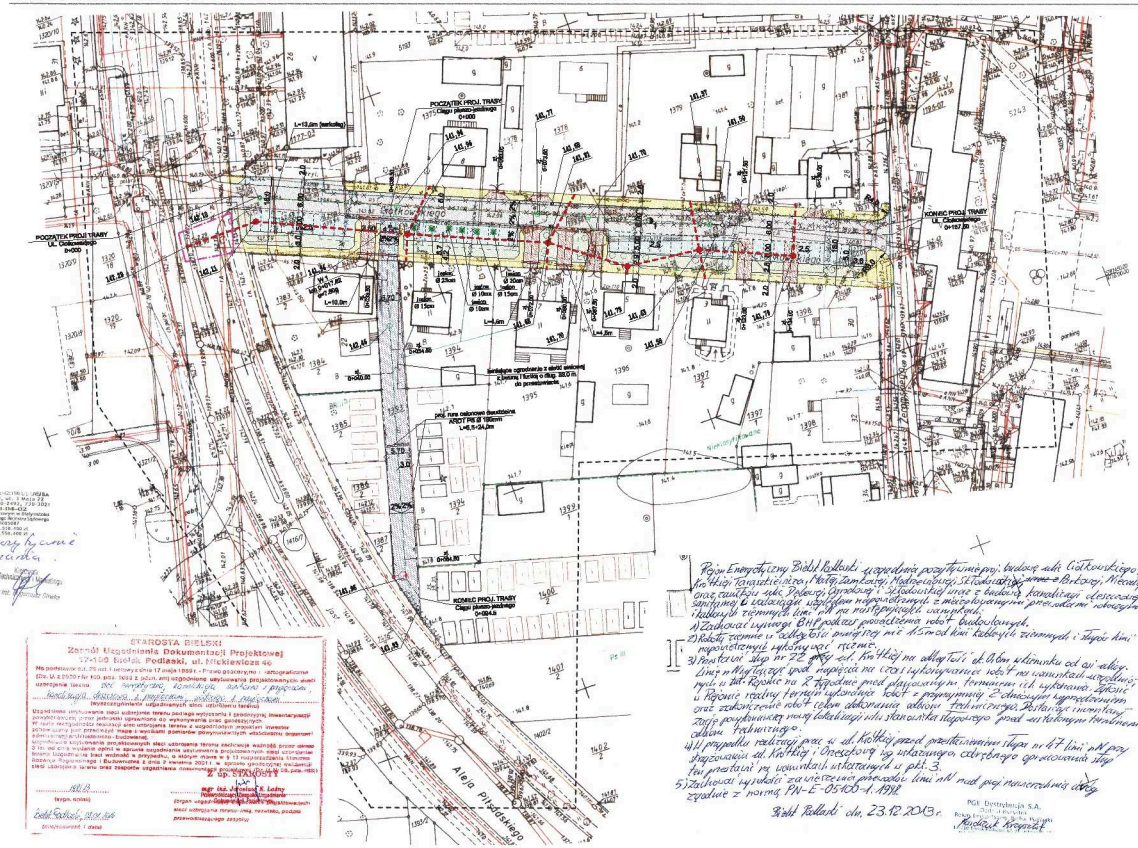

| MAPA DO CELÓW PROJEKTOWYCH | | |
|---|---|---|
| Oznaczenie kancelaryjne zgłoszonej pracy geodezyjnej (KERG) | | Nr Rob. Wyk. 2013/13<br>KERG 4205-1/13 |
| SKALA MAPY | | 1:250 |
| Nazwa układu współrzędnych | przestrzennych płaskich<br>wysokościowych | układ 65.2<br>KRONSTADT 60 |
| Oznaczenie granic obszaru który był przedmiotem aktualizacji | | |
| Oznaczenia i informacje o skutecznościach gruntowych mających wpływ na zagospodarowanie gruntów stanowiących w granicach projektowanej inwestycji* | | nie dotyczy |
| Oznaczenie i symbol konturu użytku gruntowego, który nie jest ujawniony w bazie danych ewidencji gruntów i budynków | | brak |
| Data opracowania mapy do celów projektowych | | sierpień rok 2013 - 2014 |
| GEOPUT Tadeusz Mszczyński 15-50 Białystok, ul. Wiślańska 2/3/24 tel. 085/653 27 21, tel. 085/653 27 23 NIP 542-10-04-... REGON 050... | | Tadeusz Mszczyński Geodeta uprawnienia nr 6... |
| NAZWA, imię i nazwisko Wykonawcy oraz nr uprawnień zawodowych WYKONAWCY: | | podpis osoby (osób) wykonującej pracę |

| INFORMACJA O PUNKTACH OSNOWY PODSTAWOWEJ I SZCZEGÓŁOWEJ W GRANICACH OPRACOWANIA | | |
|---|---|---|
| Nr punktu | Nazwa znaku | rodzaj stabilizacji |
| 1005 | pikieta w środku nr 1618/7 | |







## LEGENDA:

PROJEKTOWANE:

- nawierzchnia ulicy z betonu asfaltowego
- nawierzchnia chodników dla pieszych z betonowej kostki brukowej koloru szarego
- nawierzchnia zjazdów z betonowej kostki brukowej koloru czerwonego
- nawierzchnia parkingów z betonowej kostki brukowej koloru grafitowego
- nawierzchnia ciągu pieszo-jezdnego z betonowej kostki brukowej koloru szarego
- trawniki, zieleńce
- krawężnik betonowy
- krawężnik betonowy obniżany
- obrzeże betonowe
- kanalizacja deszczowa
- kanalizacja sanitarna
- wodociąg
- słup oświetleniowy napowietrznej linii oświetleniowej
- rury osłonowe dwudzielne typu AROT PS@160mm na istn. kablach telekomunikacyjnych
- zakres terenu objętego wnioskiem o wydanie pozwolenia na budowę

ISTNIEJĄCE:

- linia rozgraniczająca pasa drogowego (granice działek)
- kanalizacja telekomunikacyjna
- kabel energetyczny
- wodociąg
- wodociąg do likwidacji
- kanalizacja sanitarna
- kanalizacja deszczowa
- kanalizacja deszczowa do likwidacji
- ciepłociąg
- drzewa do wycięcia

**UL. CIOŁKOWSKIEGO**


Drogowskaz
M. Gwiazdowski, A. Sosnowski, M. Grzybowska
ul. Elewatorska 13/22, 15-620 Białystok
tel. (085) 652 06 80, e-mail: drogowskaz-ec@o2.pl


| Stadium: | Nazwa rysunku: | Rysunek nr: |
|---|---|---|
| P.B. | Projekt zagospodarowania terenu | 1/01 |


**BRANŻA SANITARNA**

| Autorzy projektu: | | | Asystent projektanta: | |
|---|---|---|---|---|
| Tytuł i nazwisko oraz podpis | Pieczęć | | Tytuł i nazwisko oraz podpis | Pieczęć |
| mgr inż. Grzegorz Gołaszewski | | | mgr inż. Kamil Siedlecki | |
| Projektował: | | | Sprawdził/a: | |
| mgr inż. Wojciech Gołaszewski POLSK/0490/POOS/10 | | | mgr inż. Tomasz Falkowski POLSK/0490/POOS/13 | |

Oświadczam, że nie dokonano ewidytnacji zewidencjonowanego pod nr KERG 2454--03/13 uiterenie aktualnej mapy sytuacyjno-wysokościowej w skali 1:500 służącej do celów projektowych będącej podkładem do projektu zagospodarowania terenu.