KOMBUDEX


MAPA ZASADNICZA
skala 1:250

Ark.mar 1(3)

wg. podkładu
powiat: bielski
m. Bielsk Podlaski
obręb: Bielsk Podlaski, ul. Dubinińskiego

Mapa aktualna na dzień 30.11.2020r.
WYKONAŁ:
Zakład Usług Geodezyjno-Projektowych
*.MIROSŁAW
Jan Szymański i Andrzej Kolendrikiewicz
19-300 Bielsk Podlaski
ul. Michałowska 85/50 tel. 720 72 65

Kierownik Zakładu
mgr inż. Jan Szymański

L.dz.rob. 2192/2020

STAROSTWO POWIATOWE W BIELSKU PODLASKIM
POWIATOWY OŚRODEK DOKUMENTACJI GEODEZYJNEJ I KARTOGRAFICZNEJ
W BIELSKU PODLASKIM

W zbiorze wersyzowym bież. ... mm. ewid. ...
zatwierdzono.
Zatwierdzony z pomiaru uzupełniającego projektu do zasobu powiatowego w dniu 2020 r. Nr
i zaewidencjonowano pod nr 2020/2020

Odkazano aktualizacji treści mapy

NINIEJSZA MAPA MOŻE SŁUŻYĆ DO CELÓW PROJEKTOWYCH

Projektowane działki budowlane wymagające pomiarów w/w podziału podlegają wytyczeniu i inwentaryzacji powykonawczej przez jednostki uprawnione do wykonywania prac geodezyjnych.

Bielsk Podlaski dn. 25.11.2020r.

Z upoważnienia Starosty
Irena Szymańska
Podinspektor w Wydziale Geodezji
Kierownik Powiatowy

Ark. mapy zasadniczej 350, 354,355,354/1,354/2,354/3,354/4
Pozostałe numery geodezyjnej objęte arkusze:
1111 ul. Dubińskiego
3607,1101,1342,2315- ul. Dubińskiego
1104/21 ul. Nowodąbrowa
















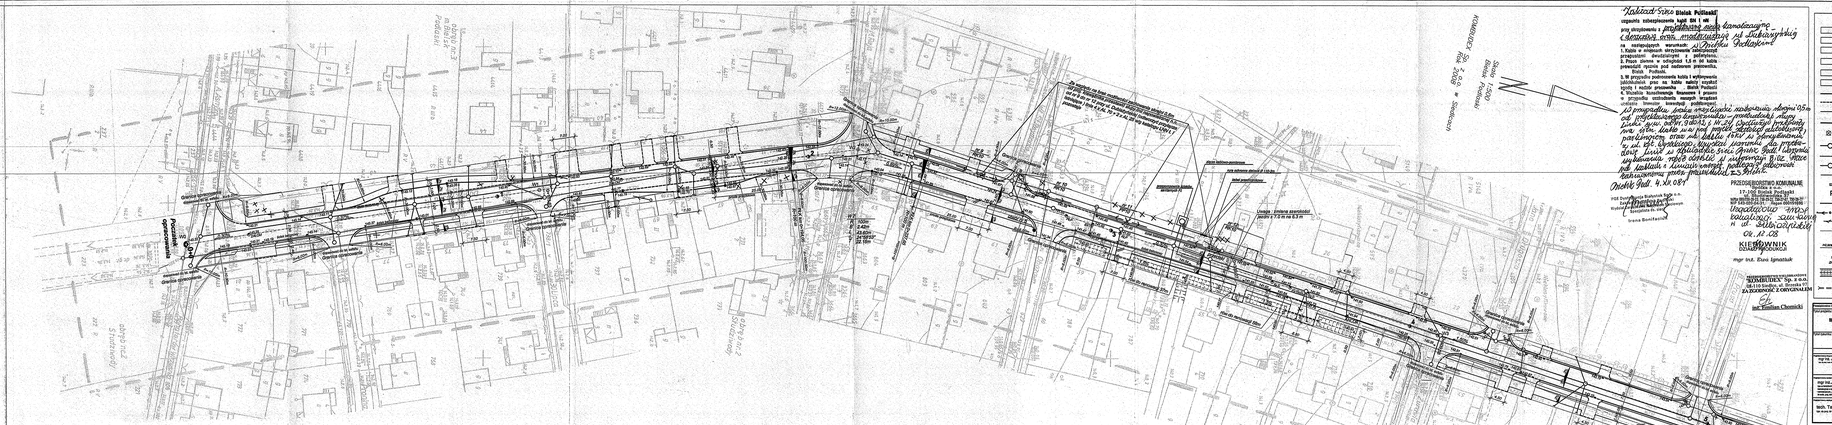
Projektowana sieć kanalizacji sanitarnej
Projektowana sieć wodociągowa
Projektowana przyłącza wodociągowe
Projektowana przyłącza kanalizacji sanitarnej
Projektowana studnia rewizyjna
Projektowana studnia wodociągowa
Projektowana studnia kanalizacyjna
